



SSWIN1  
CENTRALA SSWIN i KD - PARKING ROWEROWY

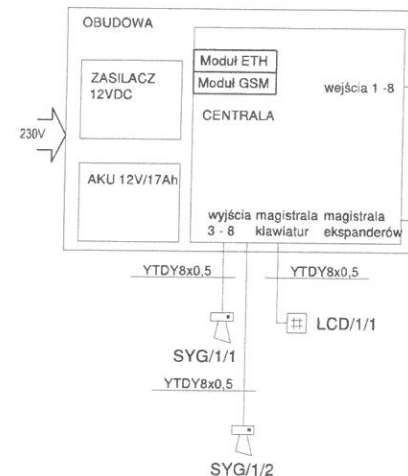


7xYTDY8x0,5

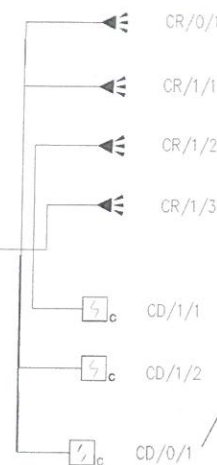


Czujki połączone do centrali systemu Parkingu

R1

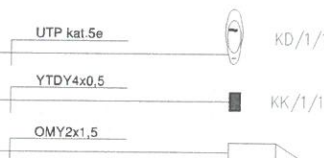


Elektrozaczep awersyjny  
na zamku dodatkowym

R2

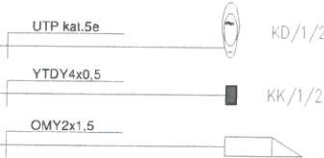

Elektrozaczep rewersyjny

R3

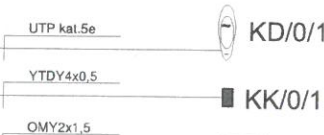

Elektrozaczep awersyjny

Przejście KD pomieszczenia  
serwerowni połączone do centrali  
systemu Parkingu



SYGNALIZATOR ZEWN. AKUSTYCZNO-OPTYCZNY



MANIPULATOR LCD



OPTYCZNA CZUJKA DYMU



DUALNA CZUJKA RUCHU PIR+MW



KONTAKTRON



CZYTNIK KD 125Mhz



ELEKTROZACZEP




EKSPANDER WEJŚĆ



EKSPANDER KD

SSWIN0  
CENTRALA SSWIN i KD - ZAPLECZE SOCJALNE

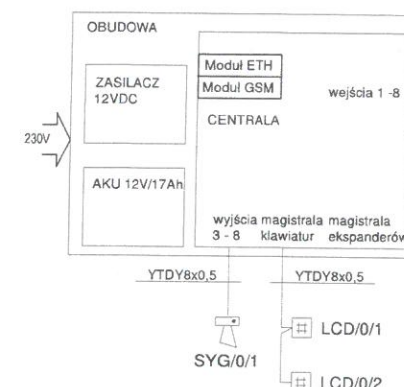


2xYTDY8x0,5



E1

4xYTDY8x0,5


YTDY8x0,5

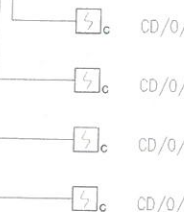

R1

Odlączone przejście systemu KD -  
taras na poziomie +1

R2

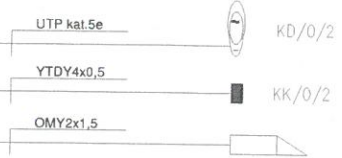

Elektrozaczep awersyjny

Kierownik bud.  
mgr inż. Łukasz V  
upr. bud. nr POM/2753  
to kier. robotami bud. bez  
wspier. konstrukcyjno-bud.

**DOKUMENTACJA  
POWYKONAWCZA**

Biuro projektowe:		Highway Sp. z o.o. 80-175 Gdańsk, ul. Jabłoniowa 20 tel./fax. 58 710 05 93 biuro@hwy.com.pl www.hwy.com.pl	
Projekt architektoniczny:		BAM ARCHITEKCI 80-416 Gdańsk, al. gen. J. Hallera 165/31 tel. +48 501 012 071 bartosz.szubski@bamarchitekci.pl	
Inwestor:		Dyrekcja Rozbudowy Miasta Gdańska ul. Żagłowa 11 80-560 Gdańsk	
Temat: Budowa węzła integracyjnego Gdańsk Wrzeszcz w związku z projektem pn.: „Węzły integracyjne Gdańsk Główny, Gdańsk Wrzeszcz oraz trasy dojazdowe do węzłów Pomorskiej Kolei Metropolitalnej i Szybkiej Kolei Miejskiej na terenie Gminy Miasta Gdańsk”			
Adres inwestycji: Gdańsk, ul. Dmowskiego, działki nr: 192/1, 219, 286, obręb 0032			
Stadium: PROJEKT WYKONAWCZY			
Treść rysunku: Schemat ideowy systemu SSWiN + KD			
Projektant:	mgr inż. Piotr Wolski	Specjalność: Instalacyjna Nr uprawnień: POM/0196/PWCE/11	Podpis:
Opracował:	-		Podpis:
Sprawdzający:	mgr inż. Tomasz Michalik	Specjalność: Instalacyjna Nr uprawnień: POM/0243/PWBE/15	Podpis:
Data:	20 listopad 2020r.	Branda: TELETECHNICZNA	Rew. Rys: