


Szafa RACK0
42U,600x800 (szer. x gł.)

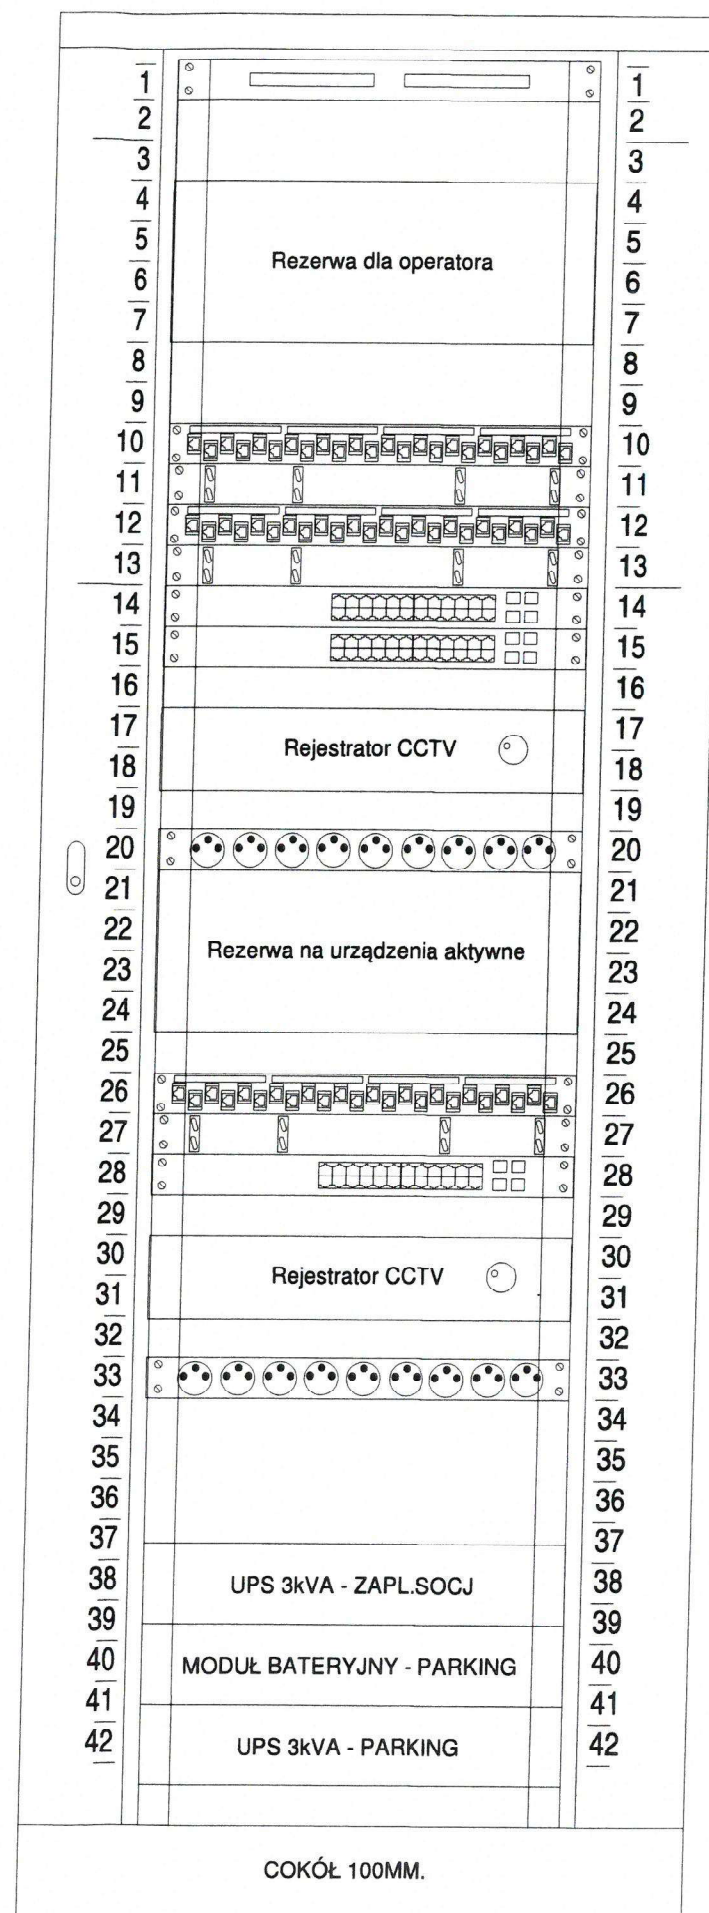

Panel wentylacyjny z termostatem

Panel modułowy 24xRJ45 1U
Panel porządkowy 1U
Panel modułowy 24xRJ45 1U
Panel porządkowy 1U
Przełącznik CCTV, 24xPoE, 4xGbE
Przełącznik CCTV, 24xPoE, 4xGbE

Rejestrator CCTV

Listwa zasilająca 1U 9x230V

Panel modułowy 24xRJ45 1U
Panel porządkowy 1U
Przełącznik CCTV, 24xPoE, 4xGbE

Rejestrator CCTV

Listwa zasilająca 1U 9x230V

UPS 3kVA / 1H

UPS 3kVA / 1H

DOKUMENTACJA
POWYKONAWCZA

Kierownik budowy

mgr inż. Łukasz Walczuk
upr. bud. nr POM/0253/WBKb/19
do kier. robotami bud. bez ograniczeń
w spec. konstrukcyjno-budowlanej

Biuro projektowe:		Highway Sp. z o.o. 80-175 Gdańsk, ul. Jabłoniowa 20 tel./fax. 58 710 05 93 biuro@hwy.com.pl www.hwy.com.pl	
Projekt architektoniczny:		BAM ARCHITEKCI 80-416 Gdańsk, al. gen. J. Hallera 165/31 tel. +48 501 012 071 bartosz.szubski@bamarchitekci.pl	
Inwestor:		Dyrekcja Rozbudowy Miasta Gdańska ul. Żaglowa 11 80-560 Gdańsk	
Temat: Budowa węzła Integracyjnego Gdańsk Wrzeszcz w związku z projektem pn.: „Węzły Integracyjne Gdańsk Główny, Gdańsk Wrzeszcz oraz trasy dojazdowe do węzłów Pomorskiej Kolei Metropolitalnej i Szybkiej Kolei Miejskiej na terenie Gminy Miasta Gdańsk”			
Adres inwestycji: Gdańsk, ul. Dmowskiego, działki nr: 192/1, 219, 286, obręb 0032			
Stadium: PROJEKT WYKONAWCZY			
Treść rysunku: Widok szafy RACK			
Projektant:	mgr inż. Piotr Wolski	Specjalność: Instalacyjna Nr uprawnień: POM/0196/PWOE/11	Podpis:
Opracował:	-		Podpis:
Sprawdzający:	mgr inż. Tomasz Michalik	Specjalność: Instalacyjna Nr uprawnień: POM/0243/PWBE/15	Podpis:
Data:	20 listopad 2020r.	Skala:	Rev. Rys:
Branża: TELETECHNICZNA		T-44	