DOKUMENTACJA POWYKONAWCZA

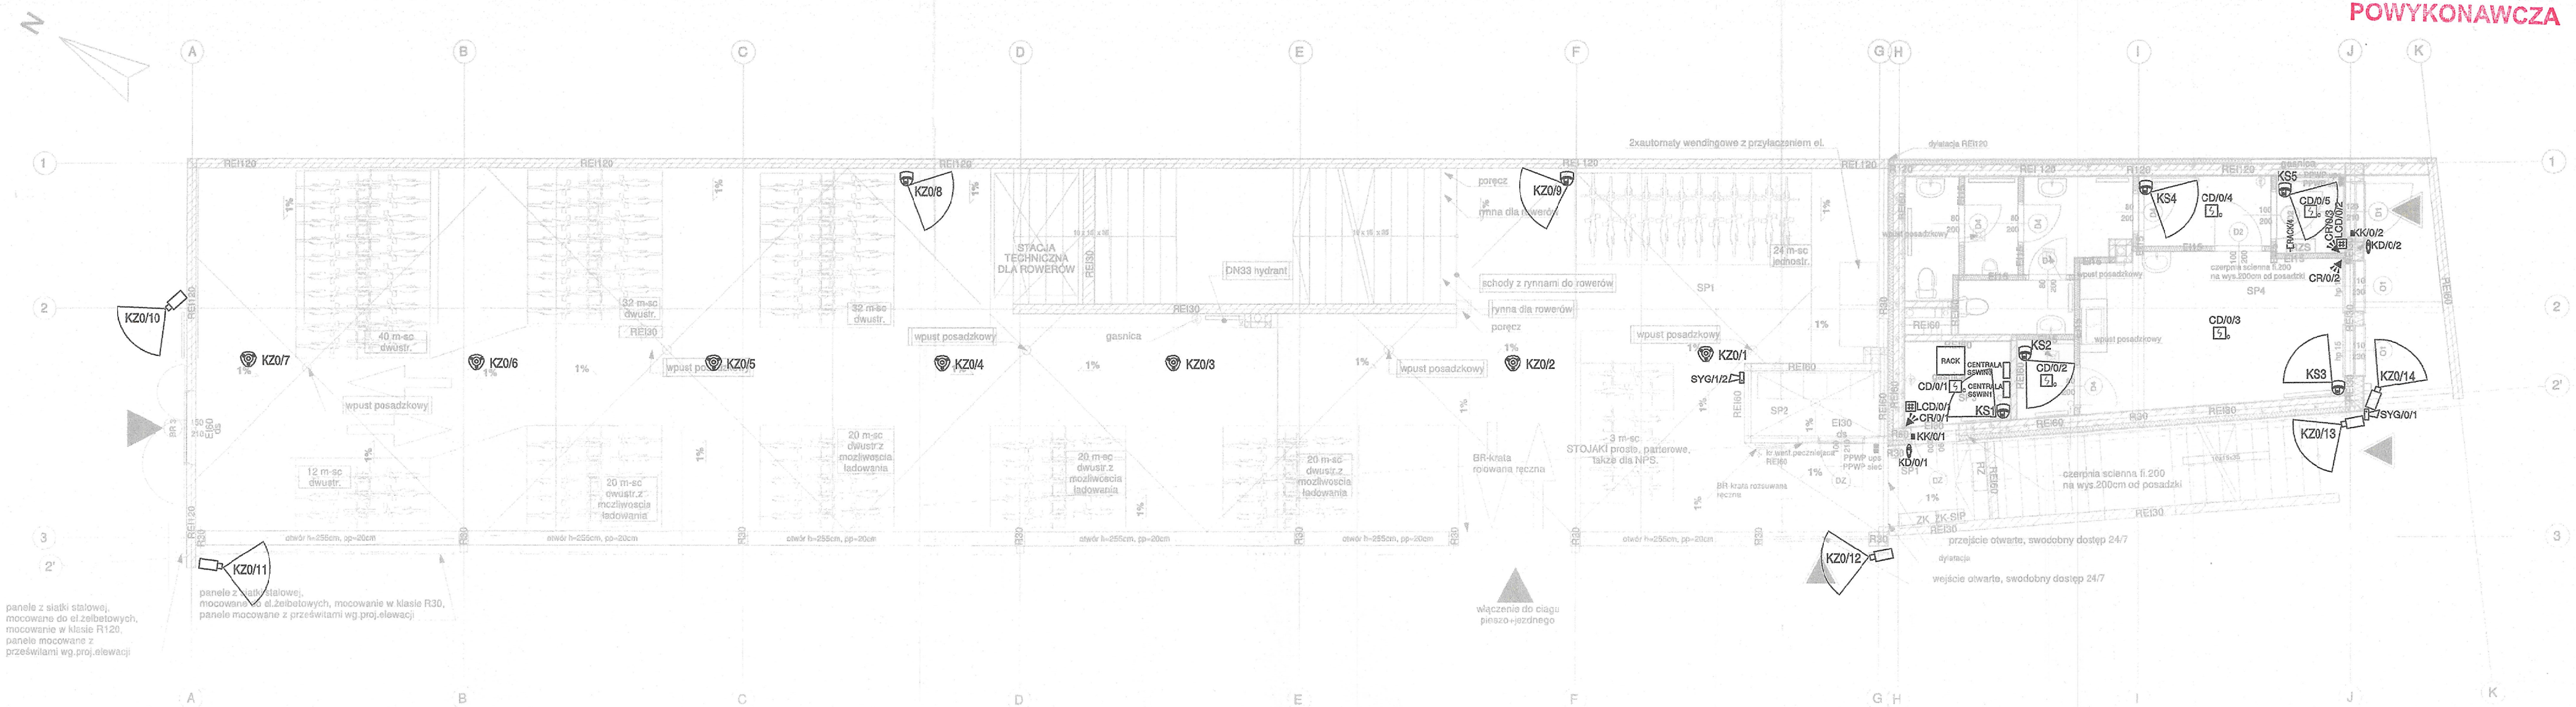

LEGENDA:

- SYGNALIZATOR ZEWN. AKUSTYCZNO-OPTYCZNY
- MANIPULATOR LCD
- OPTYCZNA CZUJKA DYMU
- DUALNA CZUJKA RUCHU PIR+MW
- KONTAKTRON
- CZYTNIK KD 125Mhz
- KAMERA KOPUŁKOWA, 4MPX, 2.8-12mm.
- KAMERA TUBOWA, 4MPX, 2.8-12mm.
- KAMERA 360ST, 12MPX, 1.29mm.
- GNIAZDO KOMPUTEROWE RJ45 kat. 6 nieekranowane

UWAGI :

1. *Projekt należy rozpatrywać łącznie z opisem technicznym oraz projektami branżowymi.*
2. *Podczas wykonywania robót budowlano - instalacyjnych należy prowadzić bieżącą koordynację międzybranżową.*
3. *Wszystkie wymiary należy sprawdzić na budowie.*
4. *Każda zmiana w stosunku do projektu musi zostać zaakceptowana przez Inspektora Nadzoru oraz Inwestora.*
5. *Przejścia instalacji teletechnicznych przez strefy pożarowe oraz elementy konstrukcyjne (ściany, stropy) o wymaganych poziomach odporności ogniowej REI należy uszczelnić odpowiednio dobranymi masami ogniochronnymi zapewniającymi wymaganą odporność ogniową danego przejścia.*
6. *Wszystkie zastosowane urządzenia, materiały oraz wyroby budowlane muszą posiadać ważne atesty, certyfikaty, świadectwa oraz aprobaty techniczne dopuszczające do stosowania na terenie Rzeczypospolitej Polskiej. W przypadku urządzeń służący do celów p.poż. aktualne świadectwo dopuszczenia CNBOP.*
7. *Wszystkie materiały podano jako referencyjne. Dopuszcza się zastosowanie materiałów zamiennych o parametrach nie gorszych niż podano w niniejszej dokumentacji projektowej.*
8. *Zapewnić ekwipotencjalizację obiektu poprzez zastosowanie połączeń wyrównawczych oraz ograniczników przepięć.*
9. *Koryta kablowe zgodnie z branżą elektryczną.*
10. *Całość prac wykonać zgodnie z obowiązującymi przepisami, normami oraz zasadami wiedzy technicznej.*

Kierownik budowy
mgr inż. Łukasz Wilczul
upr. bud. nr POM/0198/PWOE/11
do kier. robót bez ogranicz. w spec. konstrukcyjno-budowlan

Biuro projektowe:	Highway Sp. z o.o. 80-175 Gdańsk, ul. Jabłoniowa 20 tel./fax. 58 710 05 93 biuro@hwy.com.pl www.hwy.com.pl
Projekt architektoniczny:	BAM ARCHITEKCI 80-416 Gdańsk, al. gen. J. Hallera 165/31 tel. +48 501 012 071 bartosz.szubski@bamarchitekci.pl
Inwestor:	Dyrekcja Rozbudowy Miasta Gdańska ul. Zaglowa 11 80-560 Gdańsk
Temat:	Budowa węzła integracyjnego Gdańsk Wrzeszcz w związku z projektem pn.: „Węzły integracyjne Gdańsk Główny, Gdańsk Wrzeszcz oraz trasy dojazdowe do węzłów Pomorskiej Kolei Metropolitalnej i Szybkiej Kolei Miejskiej na terenie Gminy Miasta Gdańsk"
Adres inwestycji:	Gdańsk, ul. Dmowskiego, działki nr: 192/1, 219, 286, obręb 0032
Stadium:	PROJEKT WYKONAWCZY
Treść rysunku:	Plan instalacji teletechnicznych - poziom +0

Projektant:	mgr inż. Piotr Wolski	Specjalność: Instalacyjna Nr uprawnień: POM/0198/PWOE/11	Podpis:
Opracował:	-		Podpis:
Sprawdzający:	mgr inż. Tomasz Michalik	Specjalność: Instalacyjna Nr uprawnień: POM/0243/PWBE/15	Podpis:

Data:	Branża:	Skala:	Rew.	Rys:
20 listopad 2020r.	TELETECHNICZNA	1:100		T-31